
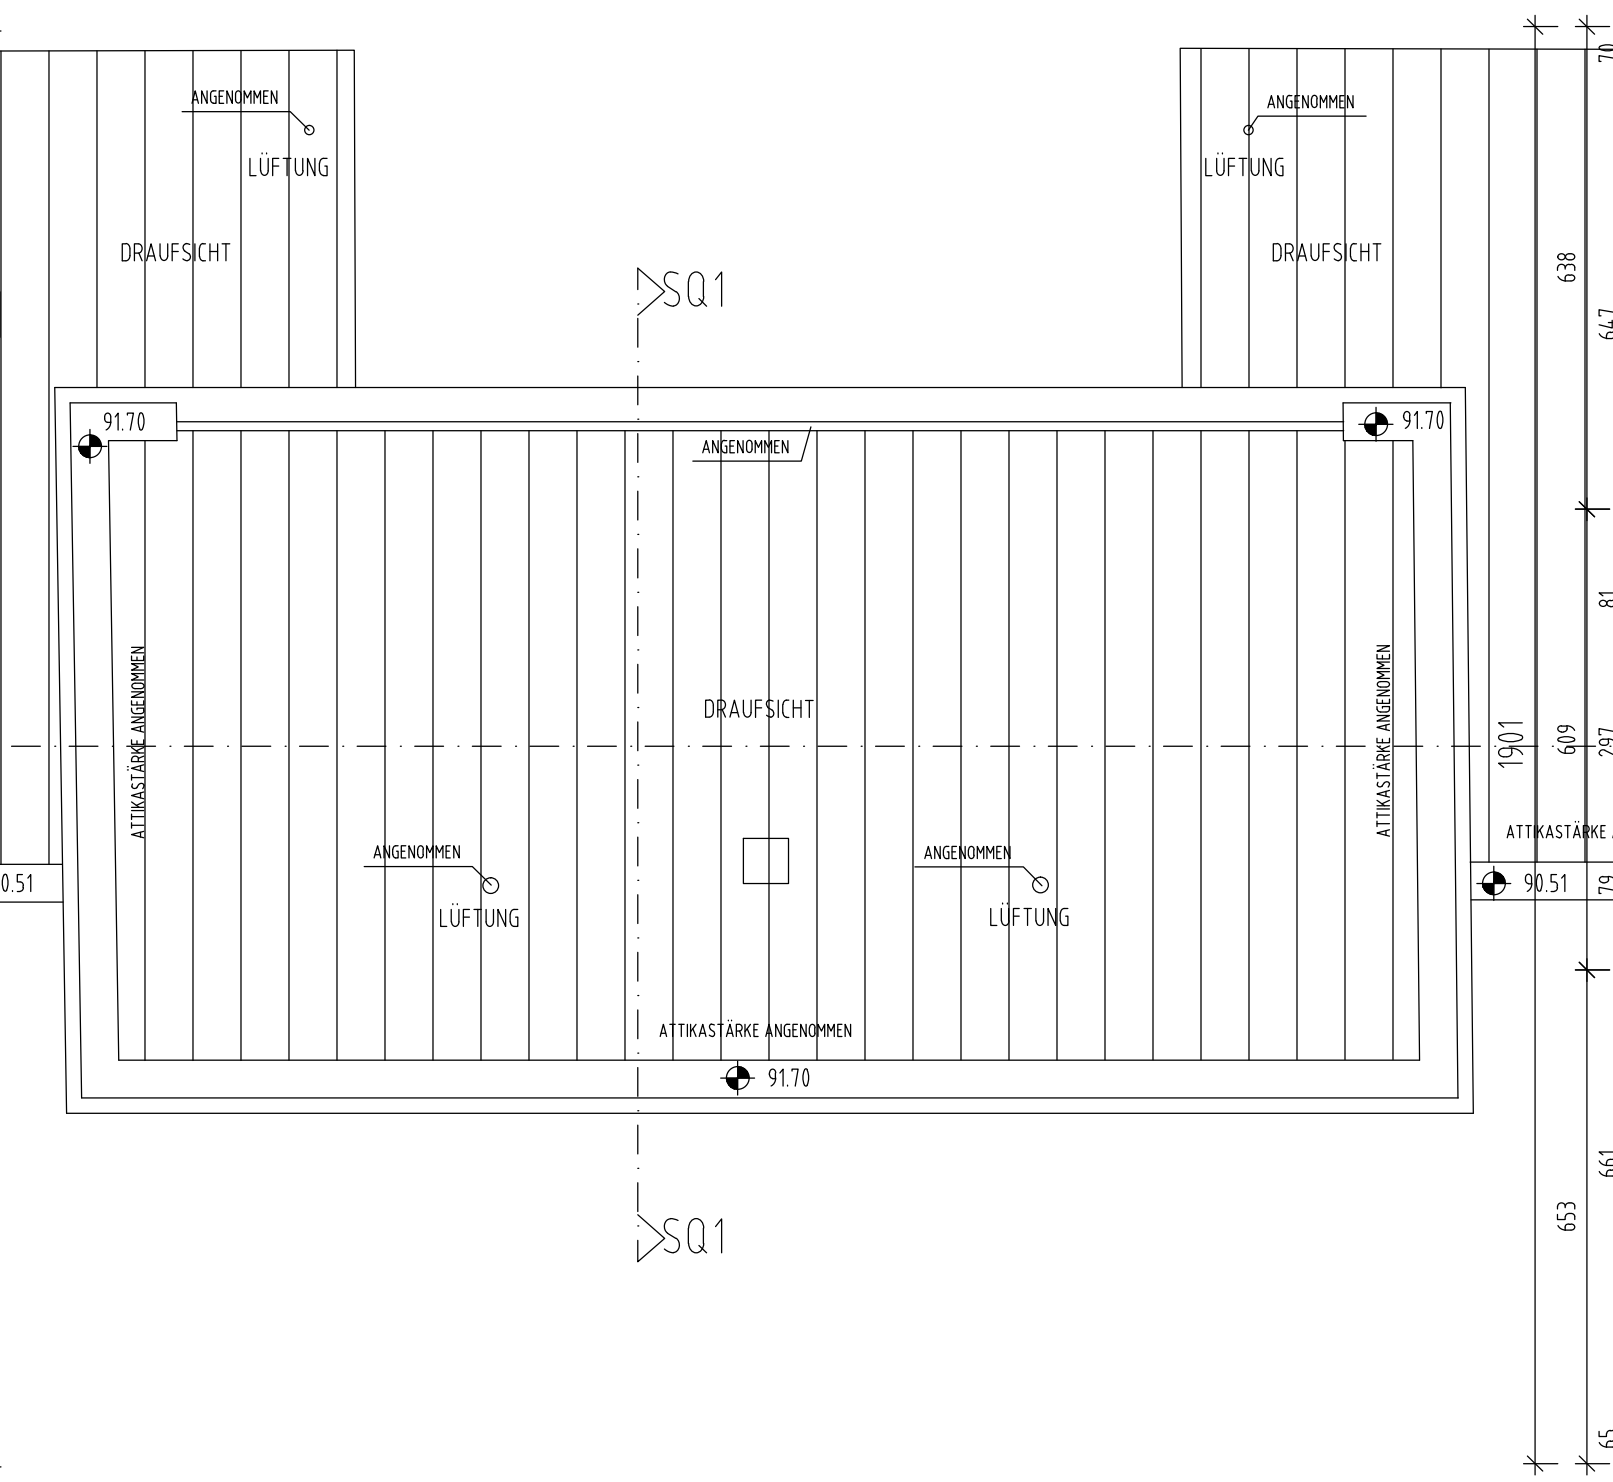
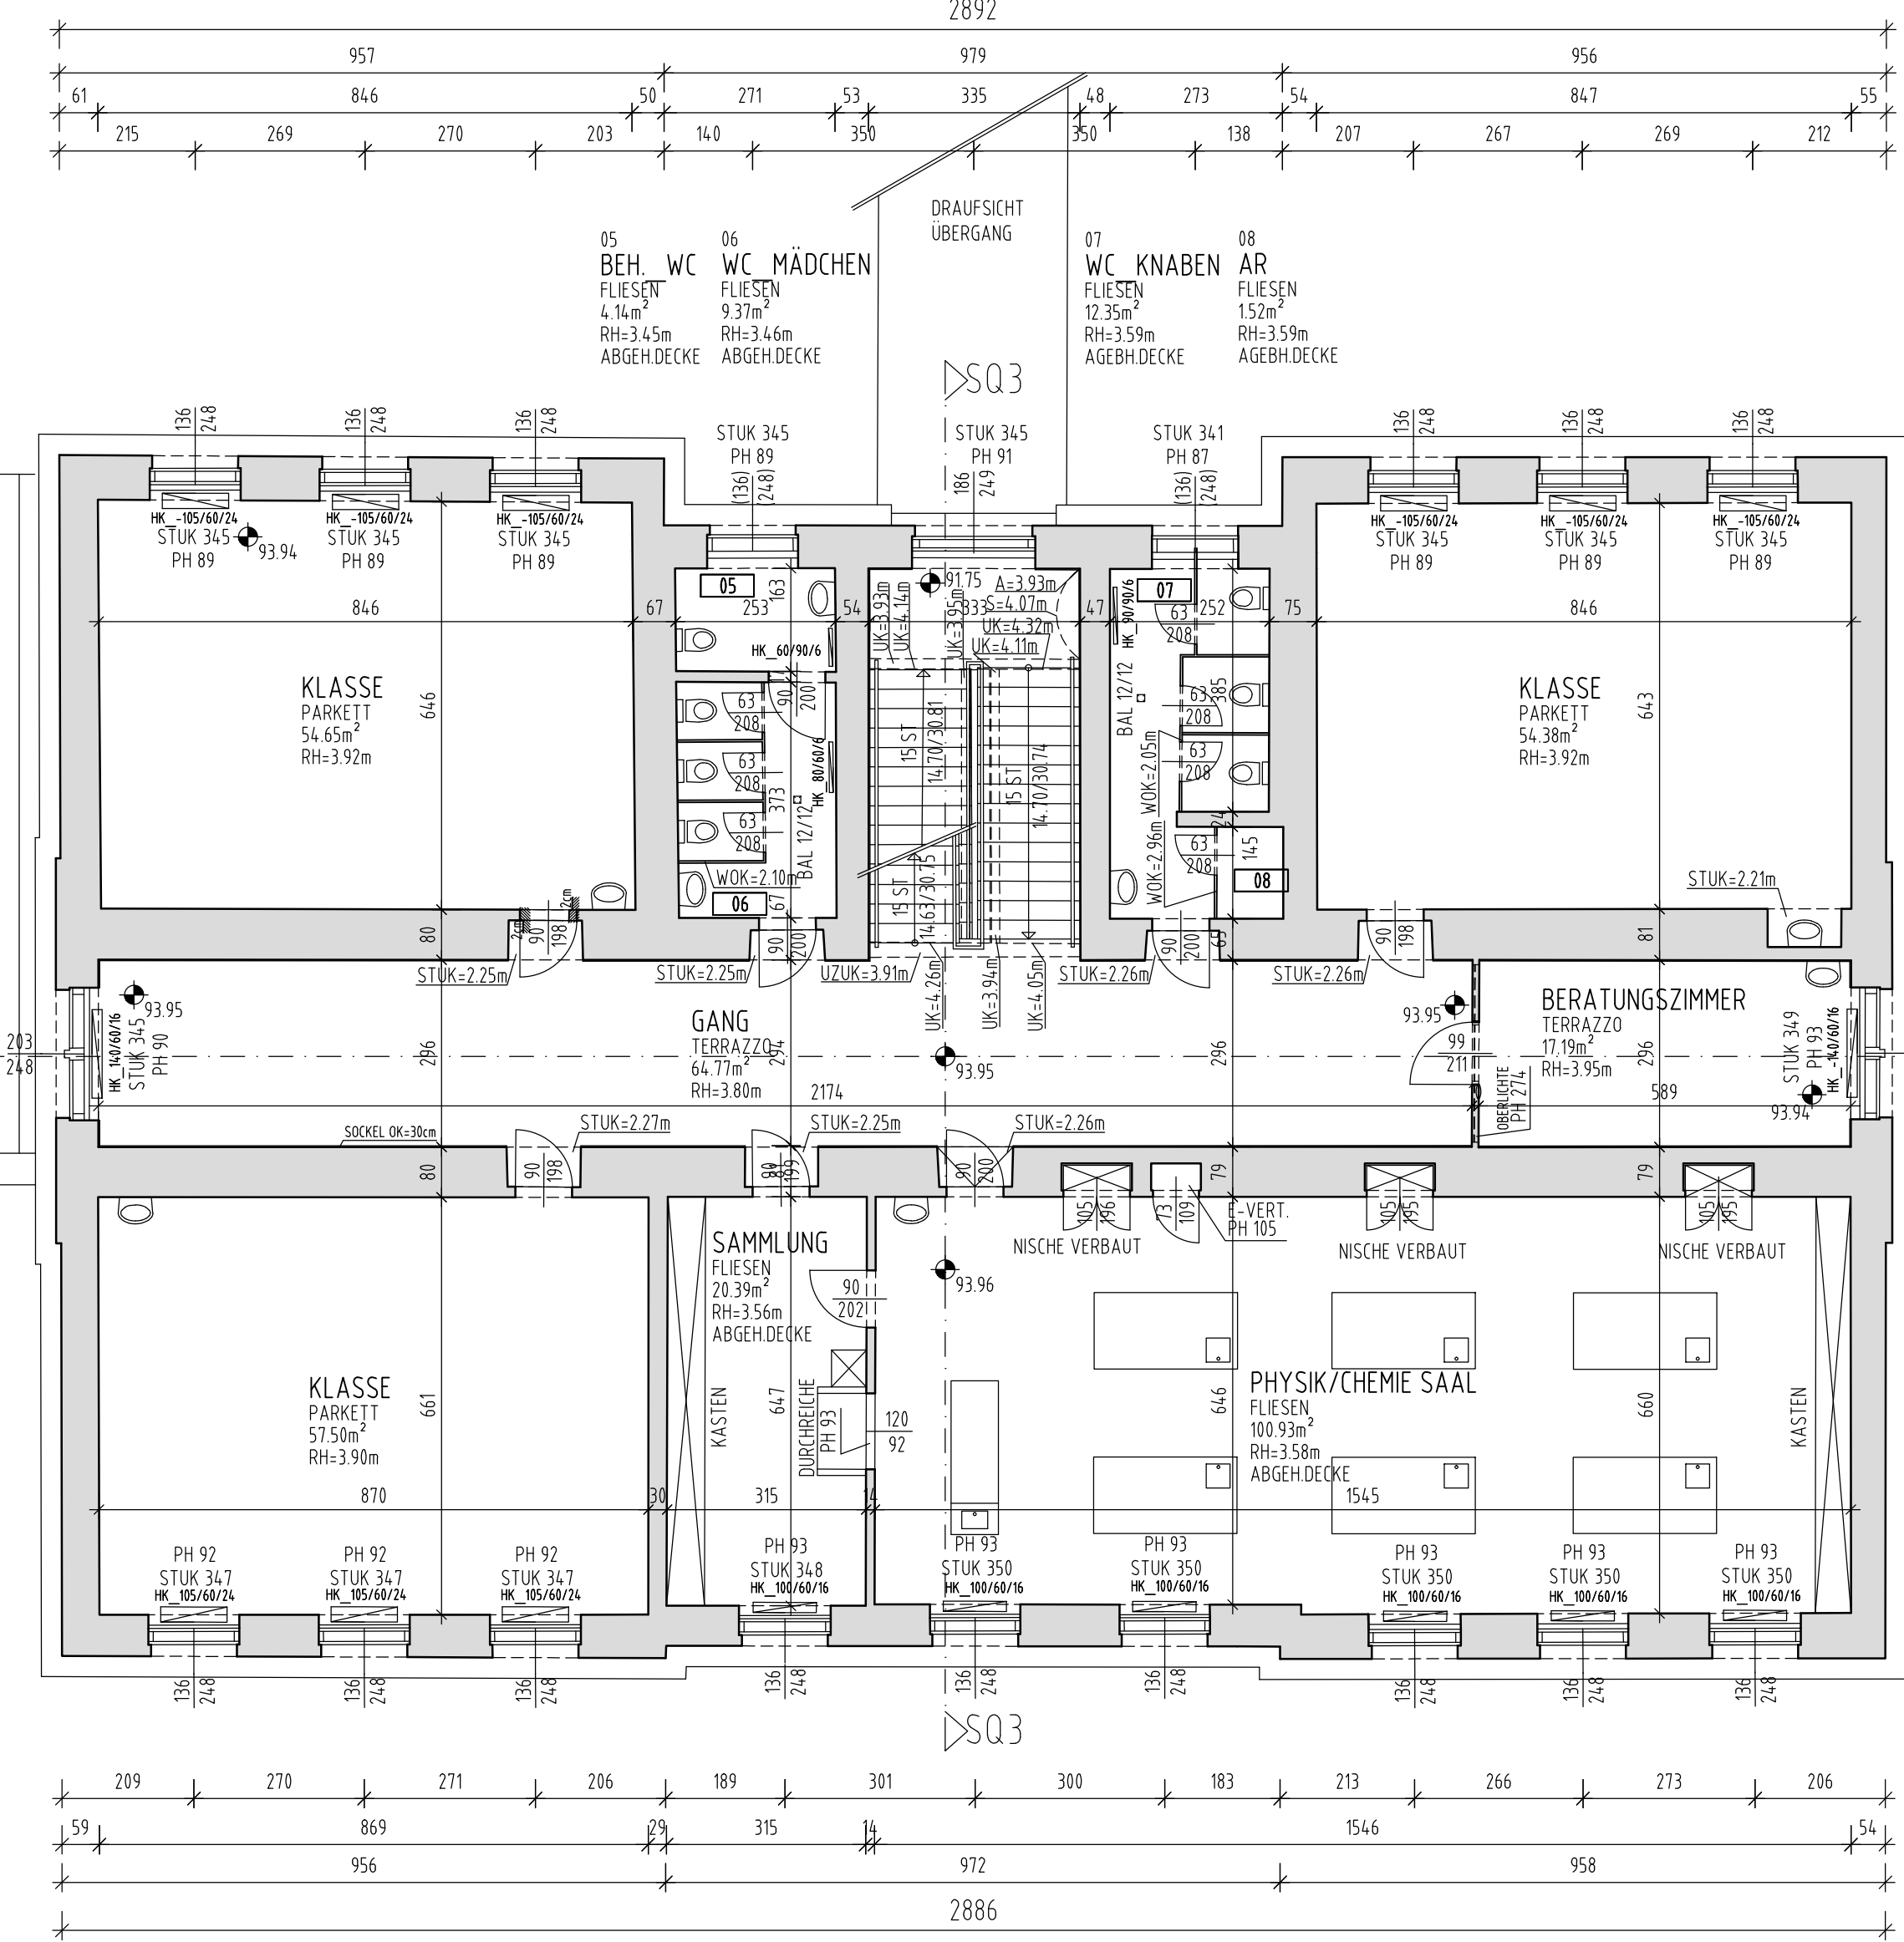
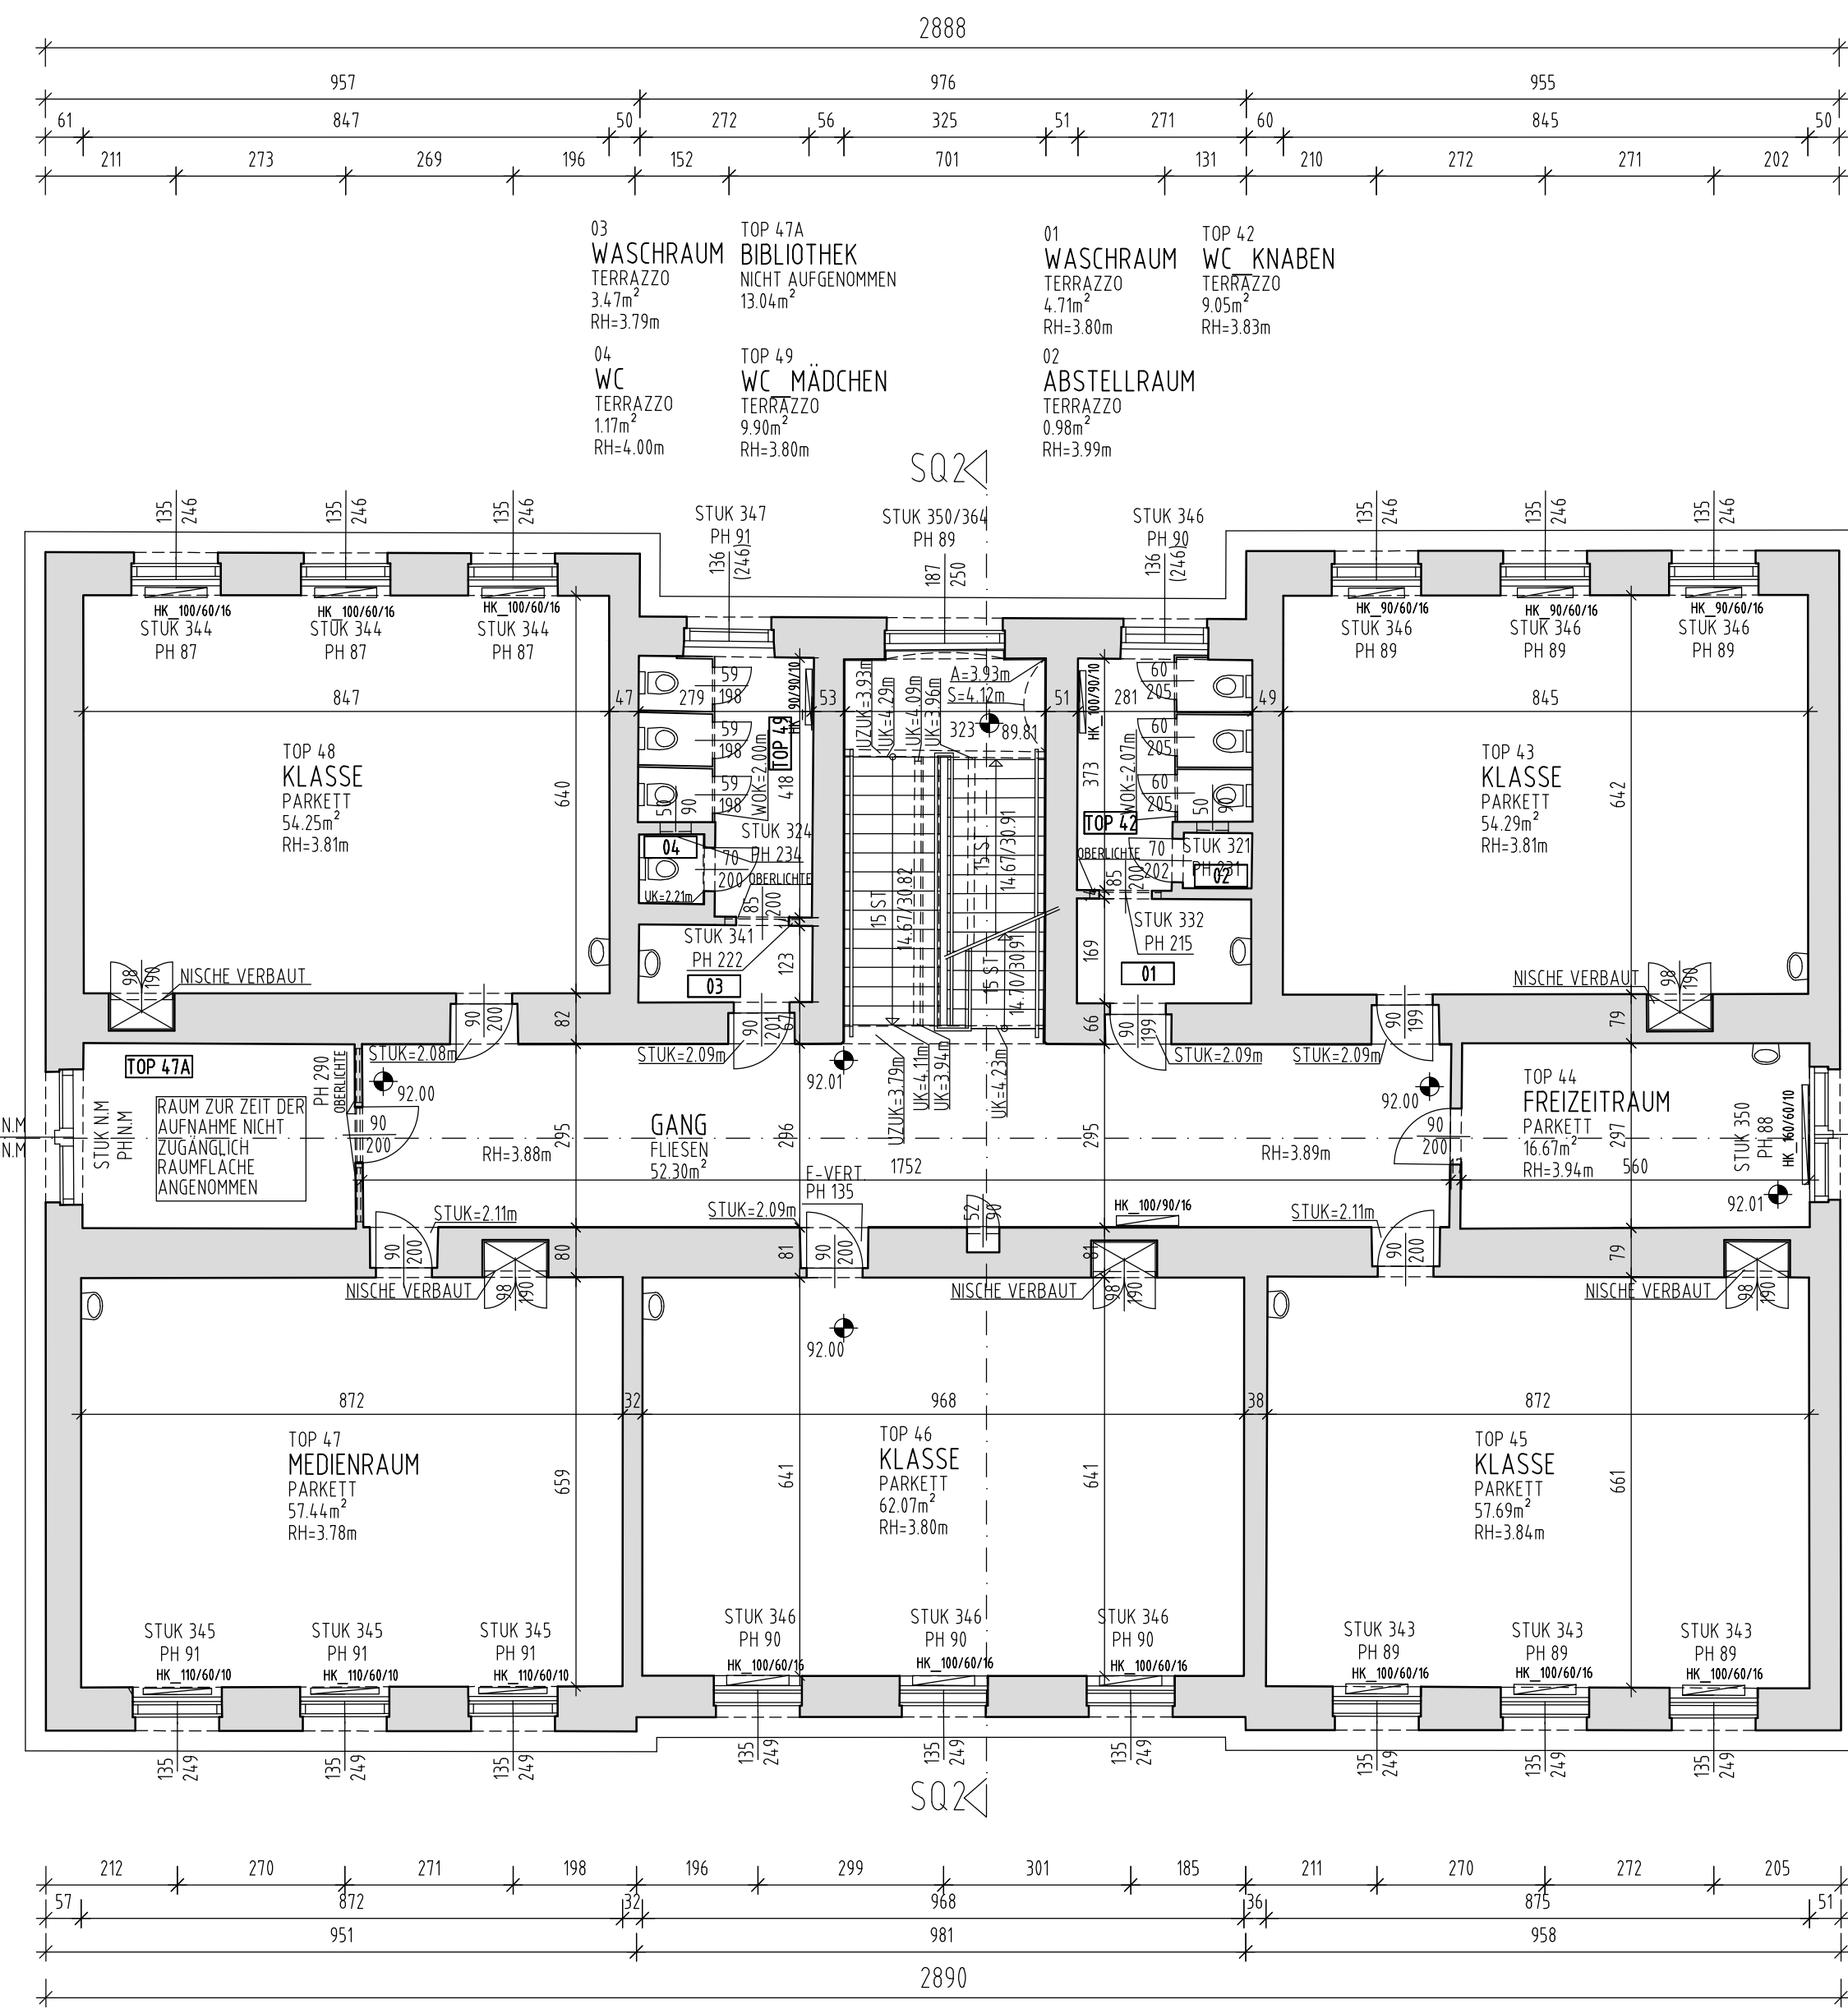


ÜBERSICHT ANSICHTEN UND SCHNITTE

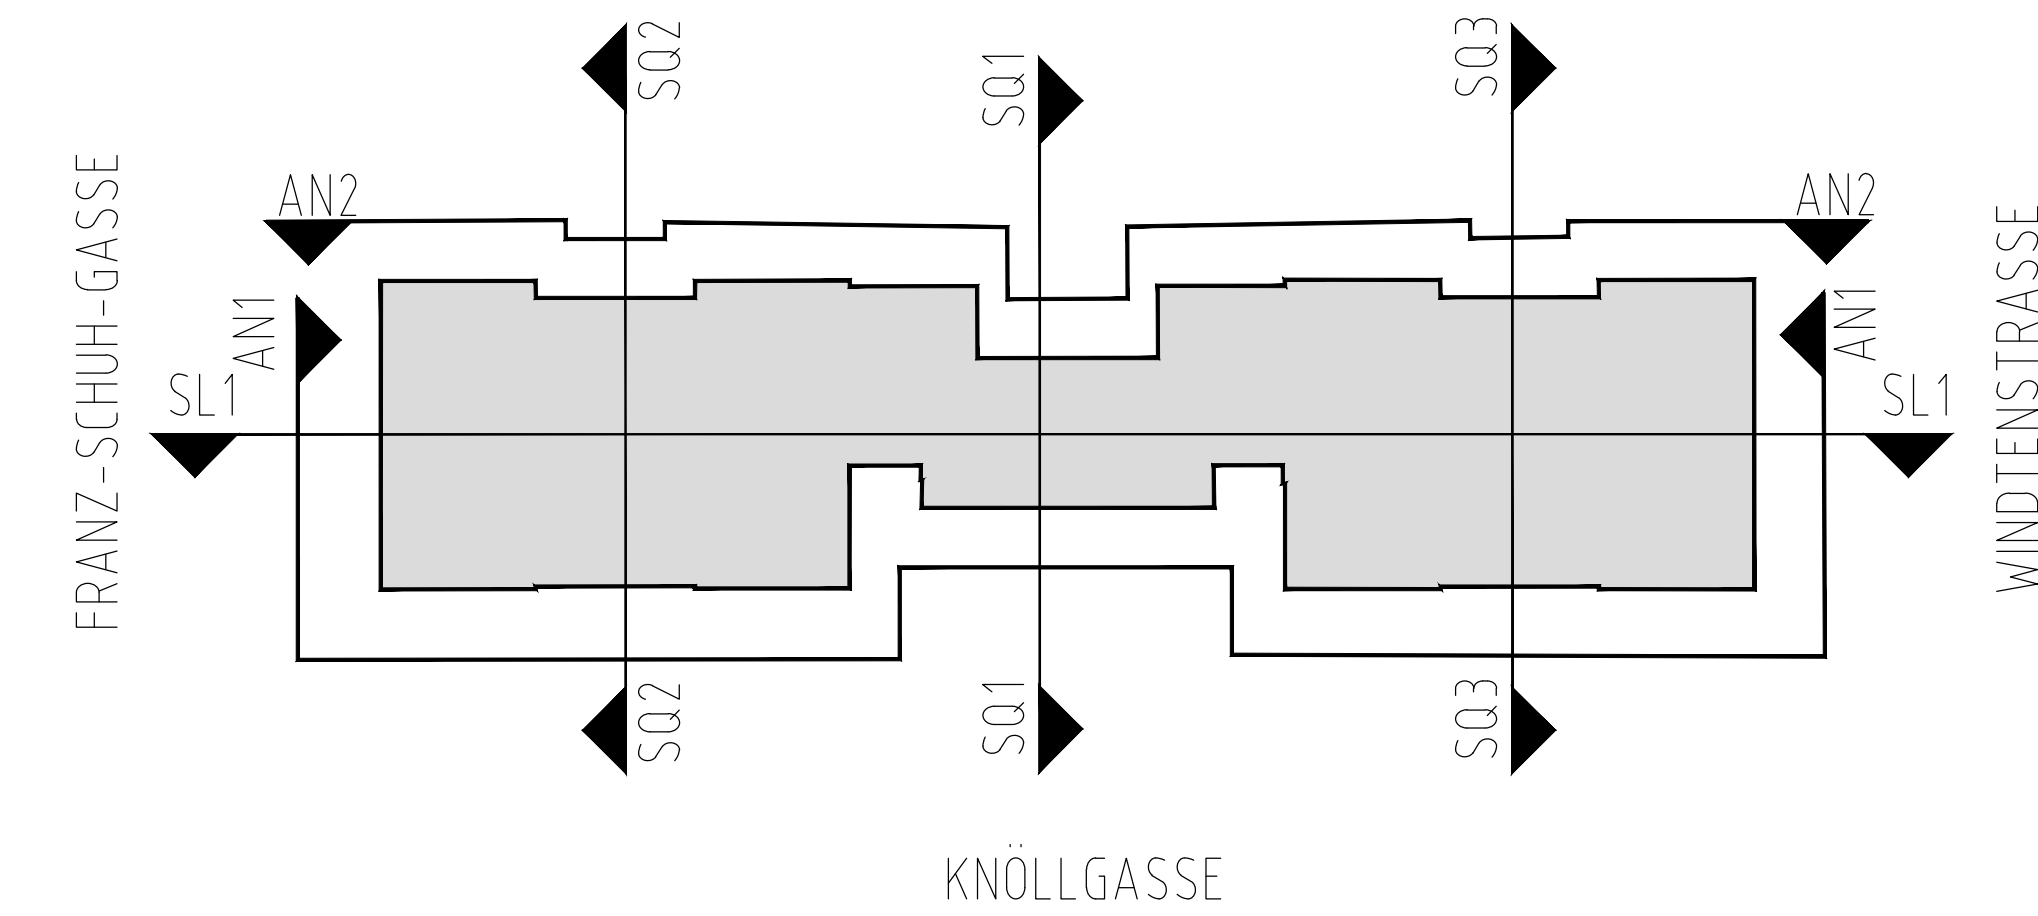

RAUMNUMMERIERUNG VOR ORT NUR TEILWEISE VORHANDEN
 RAUMNUMMERN BEGINNEND MIT "TOP" SIND RAUMNUMMERN VOR ORT.
 WEITERE RAUMNUMMERN WURDEN ZUR BESSEREN ÜBERSICHT VERGEBEN

PARIE: A B C D E F G H

**FÜR DIE SCHULE IN
 1100 WIEN, KNÖLLGASSE 59-61
 GRUNDRISS 3.OBERGESCHOSS
 M = 1:100**

EZ: _____ GST: _____ KG: _____

DIESER PLAN STELLT DIE DERZEITIGE VORORTSITUATION, IN DER QUALITÄT EINES BAUBEHÖRDLICHEN BESTANDSPLANES, MASSSTAB 1:100, DES IM PLANKOPF GENANNTE OBJEKTS DAR. DER KONSENS BEI DER MA37-BAUPOLIZEI WURDE NICHT ÜBERPRÜFT.

<p>AUFTRAGNEHMER PLANVERFASSER</p> <p style="font-size: x-small;">PROF. DIPL. ING. EDMUND BAUER OTTO-PRIBST-STRASSE 36/07 1100 WIEN PHONE +43 (0) 1 615 65 63 FAX +43 (0) 1 615 65 78</p>	<p>AUFTRAGGEBER</p> <p style="font-size: x-small;">Magistrat der Stadt Wien Magistratsabteilung 19 Architektur und Stadtgestaltung</p>
---	---

Magistrat der Stadt Wien
Magistratsabteilung 19
Architektur und Stadtgestaltung
 Niederhofstraße 21-23, 5.Stock
 1130 Wien
 Tel: +43(0)18114 88911
 Fax: +43(0)18114 988810
 e-mail: post@m19.magwien.gv.at
 www.wien.at

Kunde:	
Plandatum: 12.03.2013	Plannummer: SCH10_OBAFP_3
Objekt: Schule in 1100 Wien	Knöllgasse 59-61

AUFMASSPLAN